LOKAL USŁUGOWY

BUDYNEK C	ul. Pidka 12	lokal U1	96,48 m^2	parter

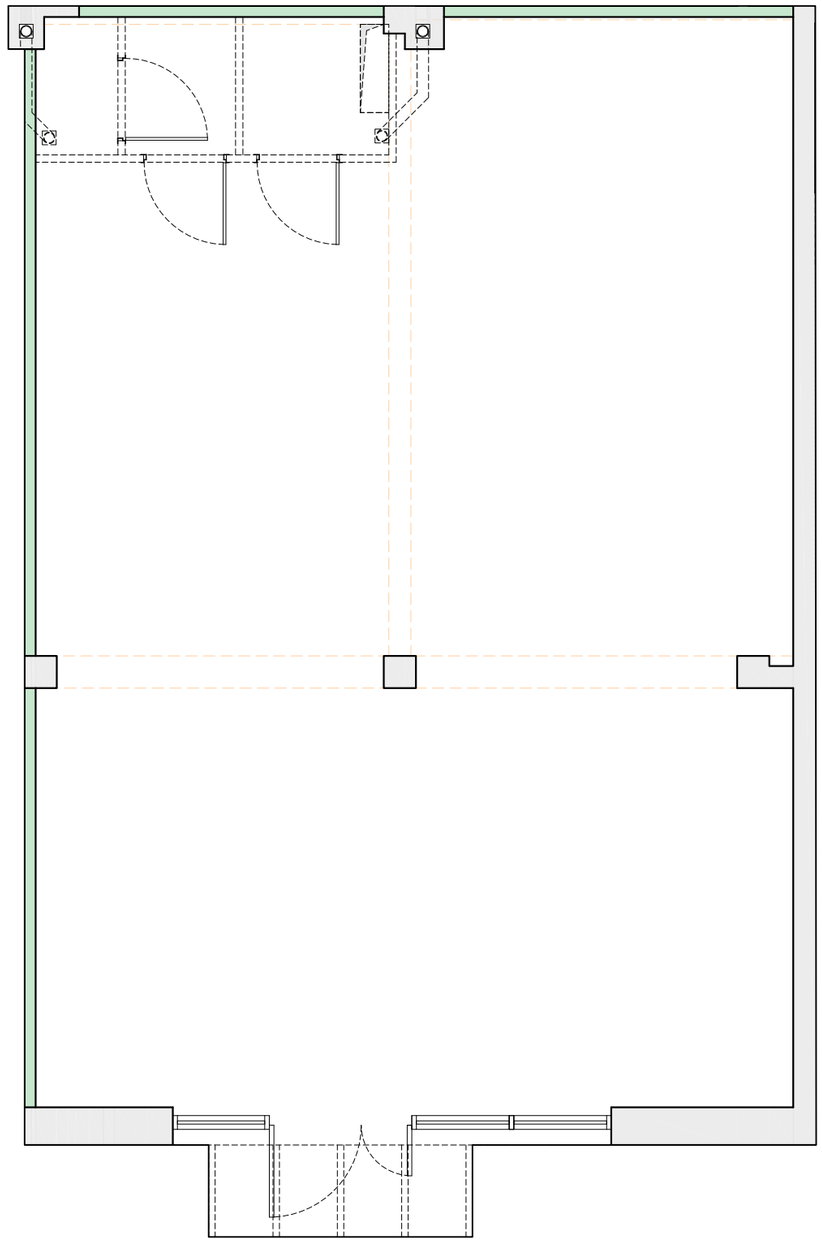

N

RZUT KONDYGNACJI Z ZAZNACZENIEM LOKALU USŁUGOWEGO

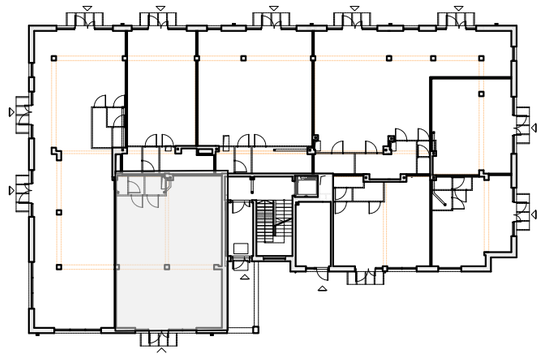

ELEMENTY STAŁE

ŚCIANY Z MOŻLIWOŚCIĄ DEMONTAŻU

BELKI (ZANIŻENIA)

PRZYKŁADOWE WYDZIELENIE

0 [m] 1 2 3 4 5

KIEROWNIK BUDOWY

POMIAR POWYKONAWCZY