LOKAL USŁUGOWY

BUDYNEK C | ul. Pidka 12 | lokal U2 | 150,45 m^2 | parter

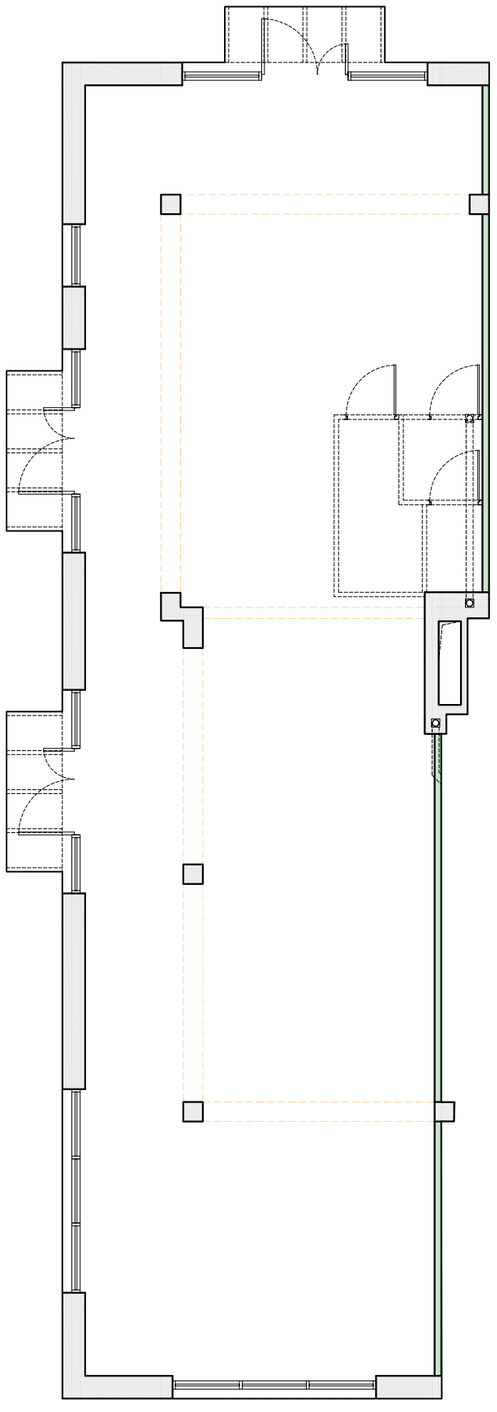

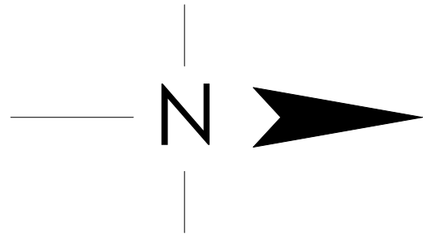

RZUT KONDYGNACJI Z ZAZNACZENIEM LOKALU USŁUGOWEGO

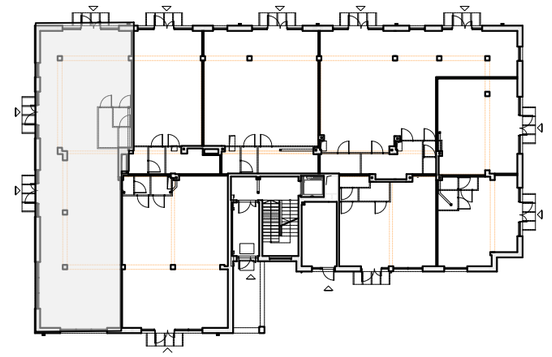

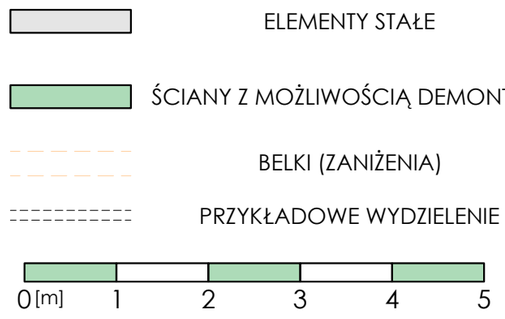

KIEROWNIK BUDOWY

POMIAR POWYKONAWCZY