LOKAL USŁUGOWY

BUDYNEK C	ul. Pidka 12	lokal U6	87,12 m^2	parter

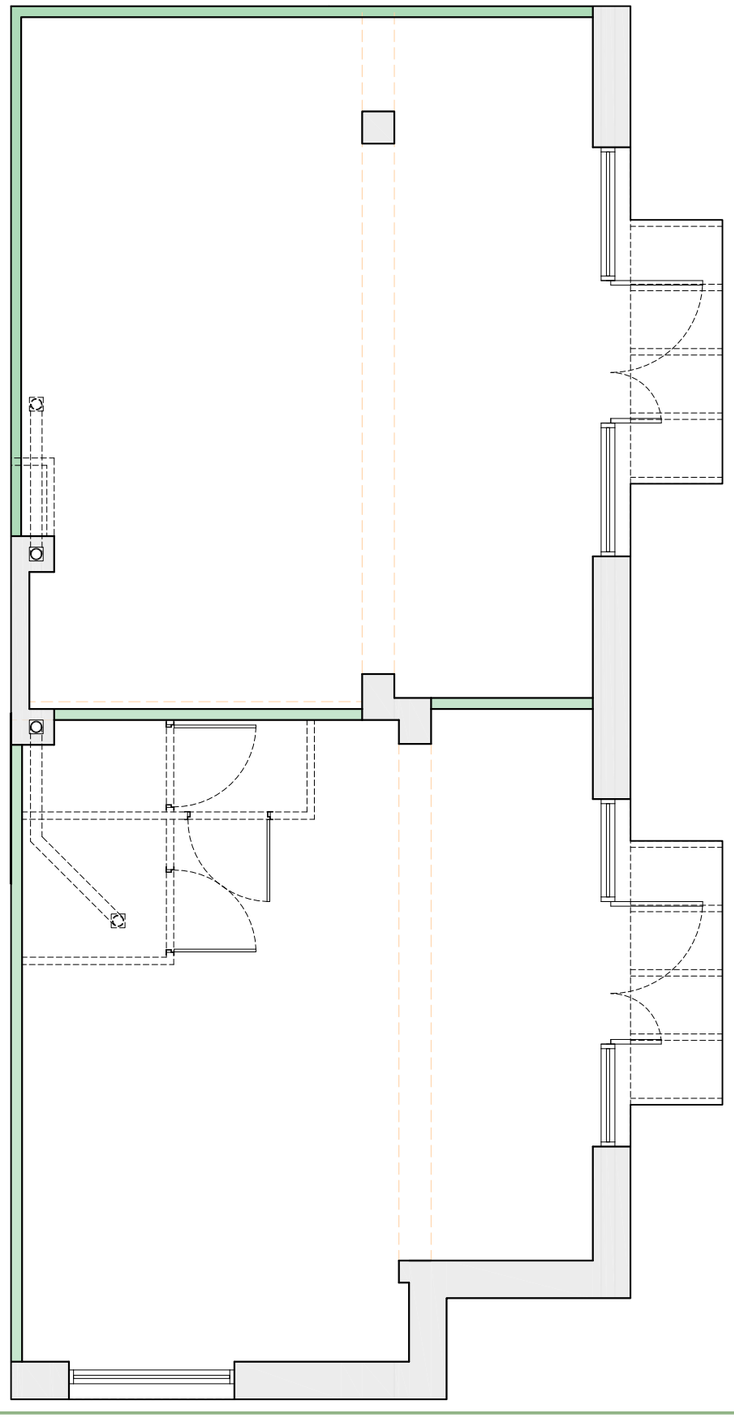

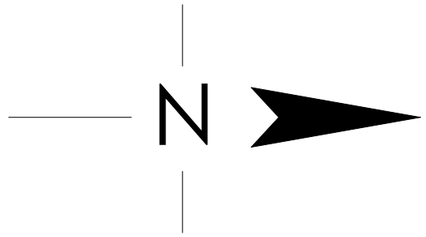

RZUT KONDYGNACJI Z ZAZNACZENIEM
LOKALU USŁUGOWEGO

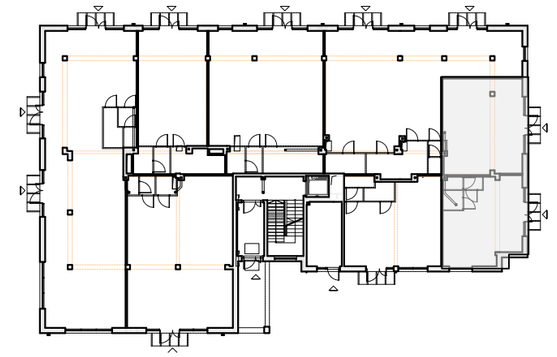

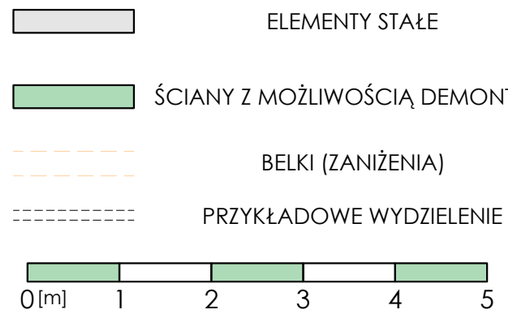

KIEROWNIK BUDOWY

POMIAR POWYKONAWCZY