LOKAL USŁUGOWY

ul. Pidka 14	BUDYNEK A	lokal U3	69,22 m^2	parter

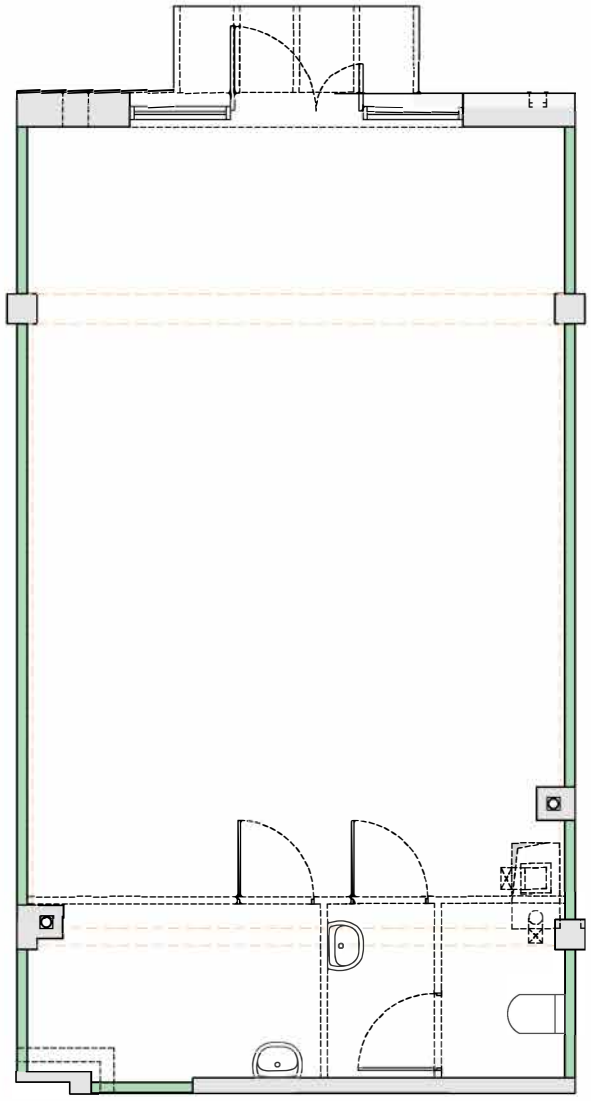

N

RZUT KONDYGNACJI Z ZAZNACZENIEM LOKALU USŁUGOWEGO

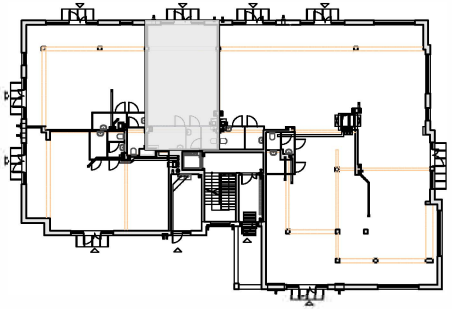

ELEMENTY STAŁE

ŚCIANY Z MOŻLIWOŚCIĄ DEMONTAŻU

BELKI (ZANIŻENIA)

PRZYKŁADOWE WYDZIELENIE

0 [m] 1 2 3 4 5

KIEROWNIK BUDOWY

POMIAR POWYKONAWCZY